


Altbau

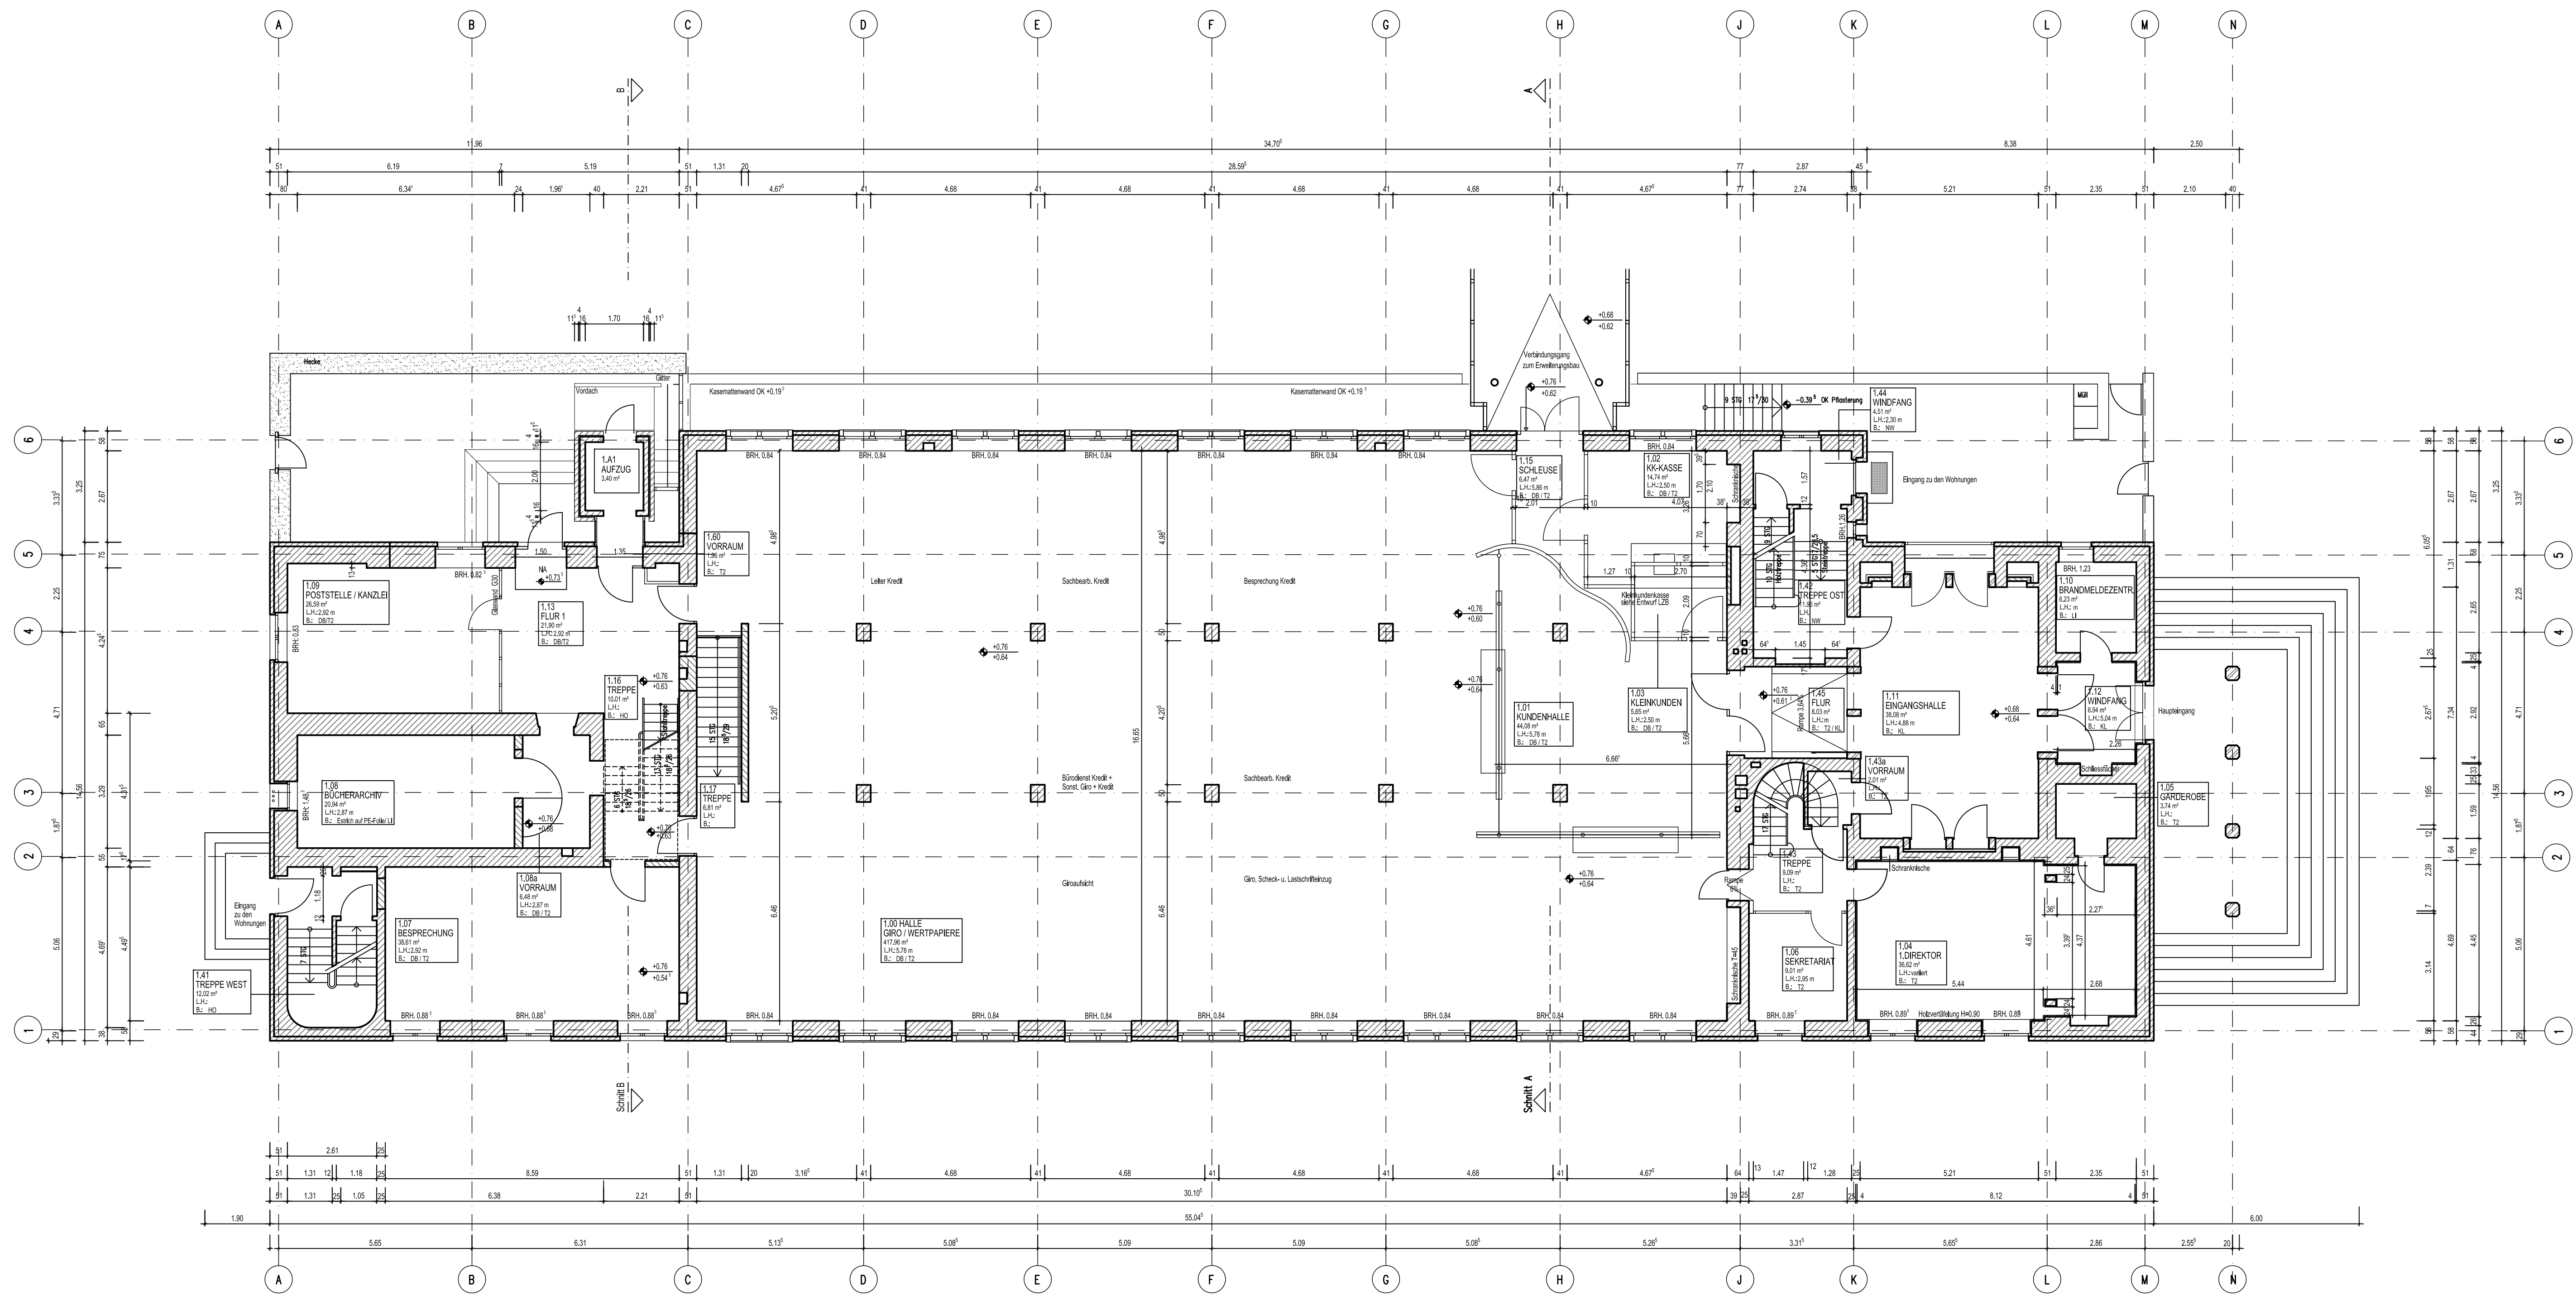

ABKÜRZUNGEN:		LEGENDE:	
H	Holztafel	Materialdarstellung:	
ST	Stahlblech /	Stahlblech	
GL	Glas	Mauerwerk Bestand	
L.H.	Lichte Höhe	Mauerwerk Neu	
B	Bodenbelag	Naturwerkstein	
Fußböden:		Fertig-/Ausbauteile	
VE	Verbundestrich	Roh-/Rohbauteile	
DB	Doppelboden aufgeständert	BA Bodenablauf	
BS	Betonwerkstein	DA Dachablauf	
FL	Fliesen		
LI	Linoleum		
T1	Textil/Modellflies		
T2	Teppichboden		
HO	Holz		
PA	Porzellan		
KA	Kautschuk		
NW	Naturwerkstein		
KL	Klinker		

Änderung	Blatt	Nr.	Datum	gez.
Überarbeitung Raumtemperatur		01	02.09.08	Vb322-2/Lk


PLÄNE ERSTELLT VON: **ASW** Architekten - BDA
Südliche Mühlen 70
22607 Hamburg
Tel. 040 374 28 52
Fax 040 374 28 52

ÜBERARBEITET: DEUTSCHE BUNDESBANK, SACHGEBIET BAU

Planität / Planungsstufe
Umbau Altbau
Bestandsplan, Grundriss, EG
Dokumentation

Fachplaner	Verfasser	Bearbeiter	Maßstab	Gez.

Planinhalt Fachplaner

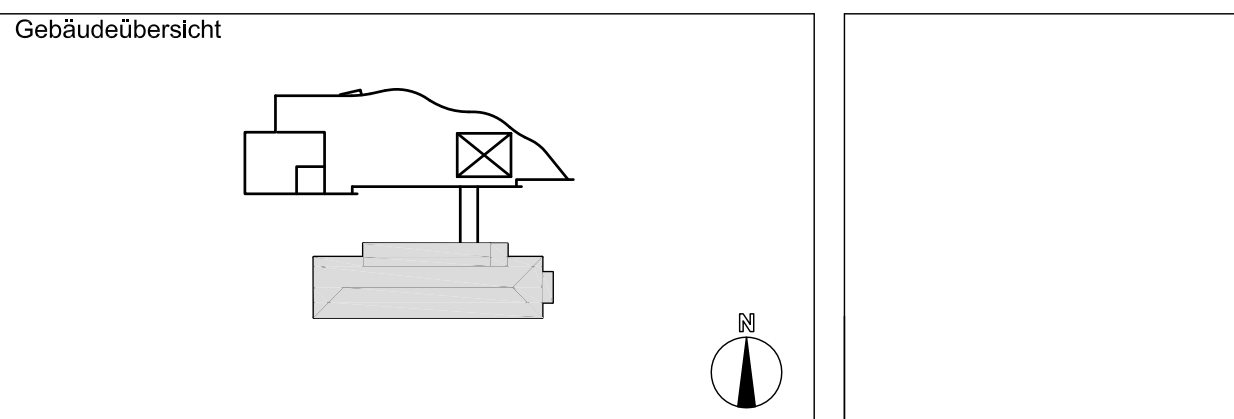



Projekt
Bundesbank Filiale Lübeck (Altbau)
Holstenorplatz / Willy-Brandt-Allee

Rauherr
Deutsche Bundesbank
vertreten durch
Hauptverwaltung Hamburg
vertreten durch
Zentrales Baumanagement
Willy-Brandt-Str. 73
20459 Hamburg
Tel. 040/3707-0, Fax 040/3707-8105

Freigabevermerk
gepr.: Rethmeier 11.11.2004
ges.: Wand 11.11.2004
Maßstab: 1/100
Gez.: ASW
Datum: 08.10.04

R:\Apps\Grafik\FMD\Grafik\Grafik\Hamburg\200-40-40\BIB\VERBAUF\Hamburg\Grundriss\200-40-40_BIB_0001_01.dwg

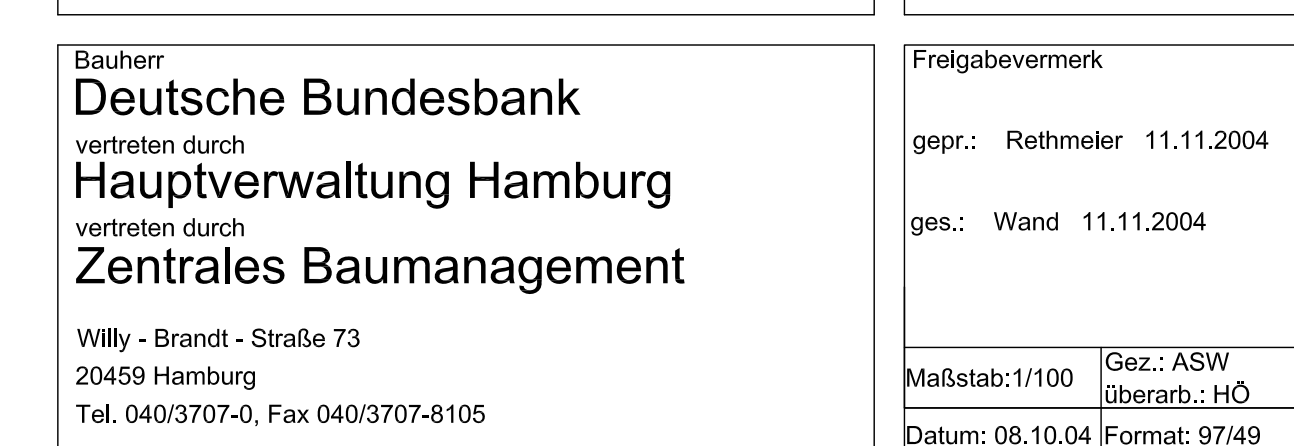

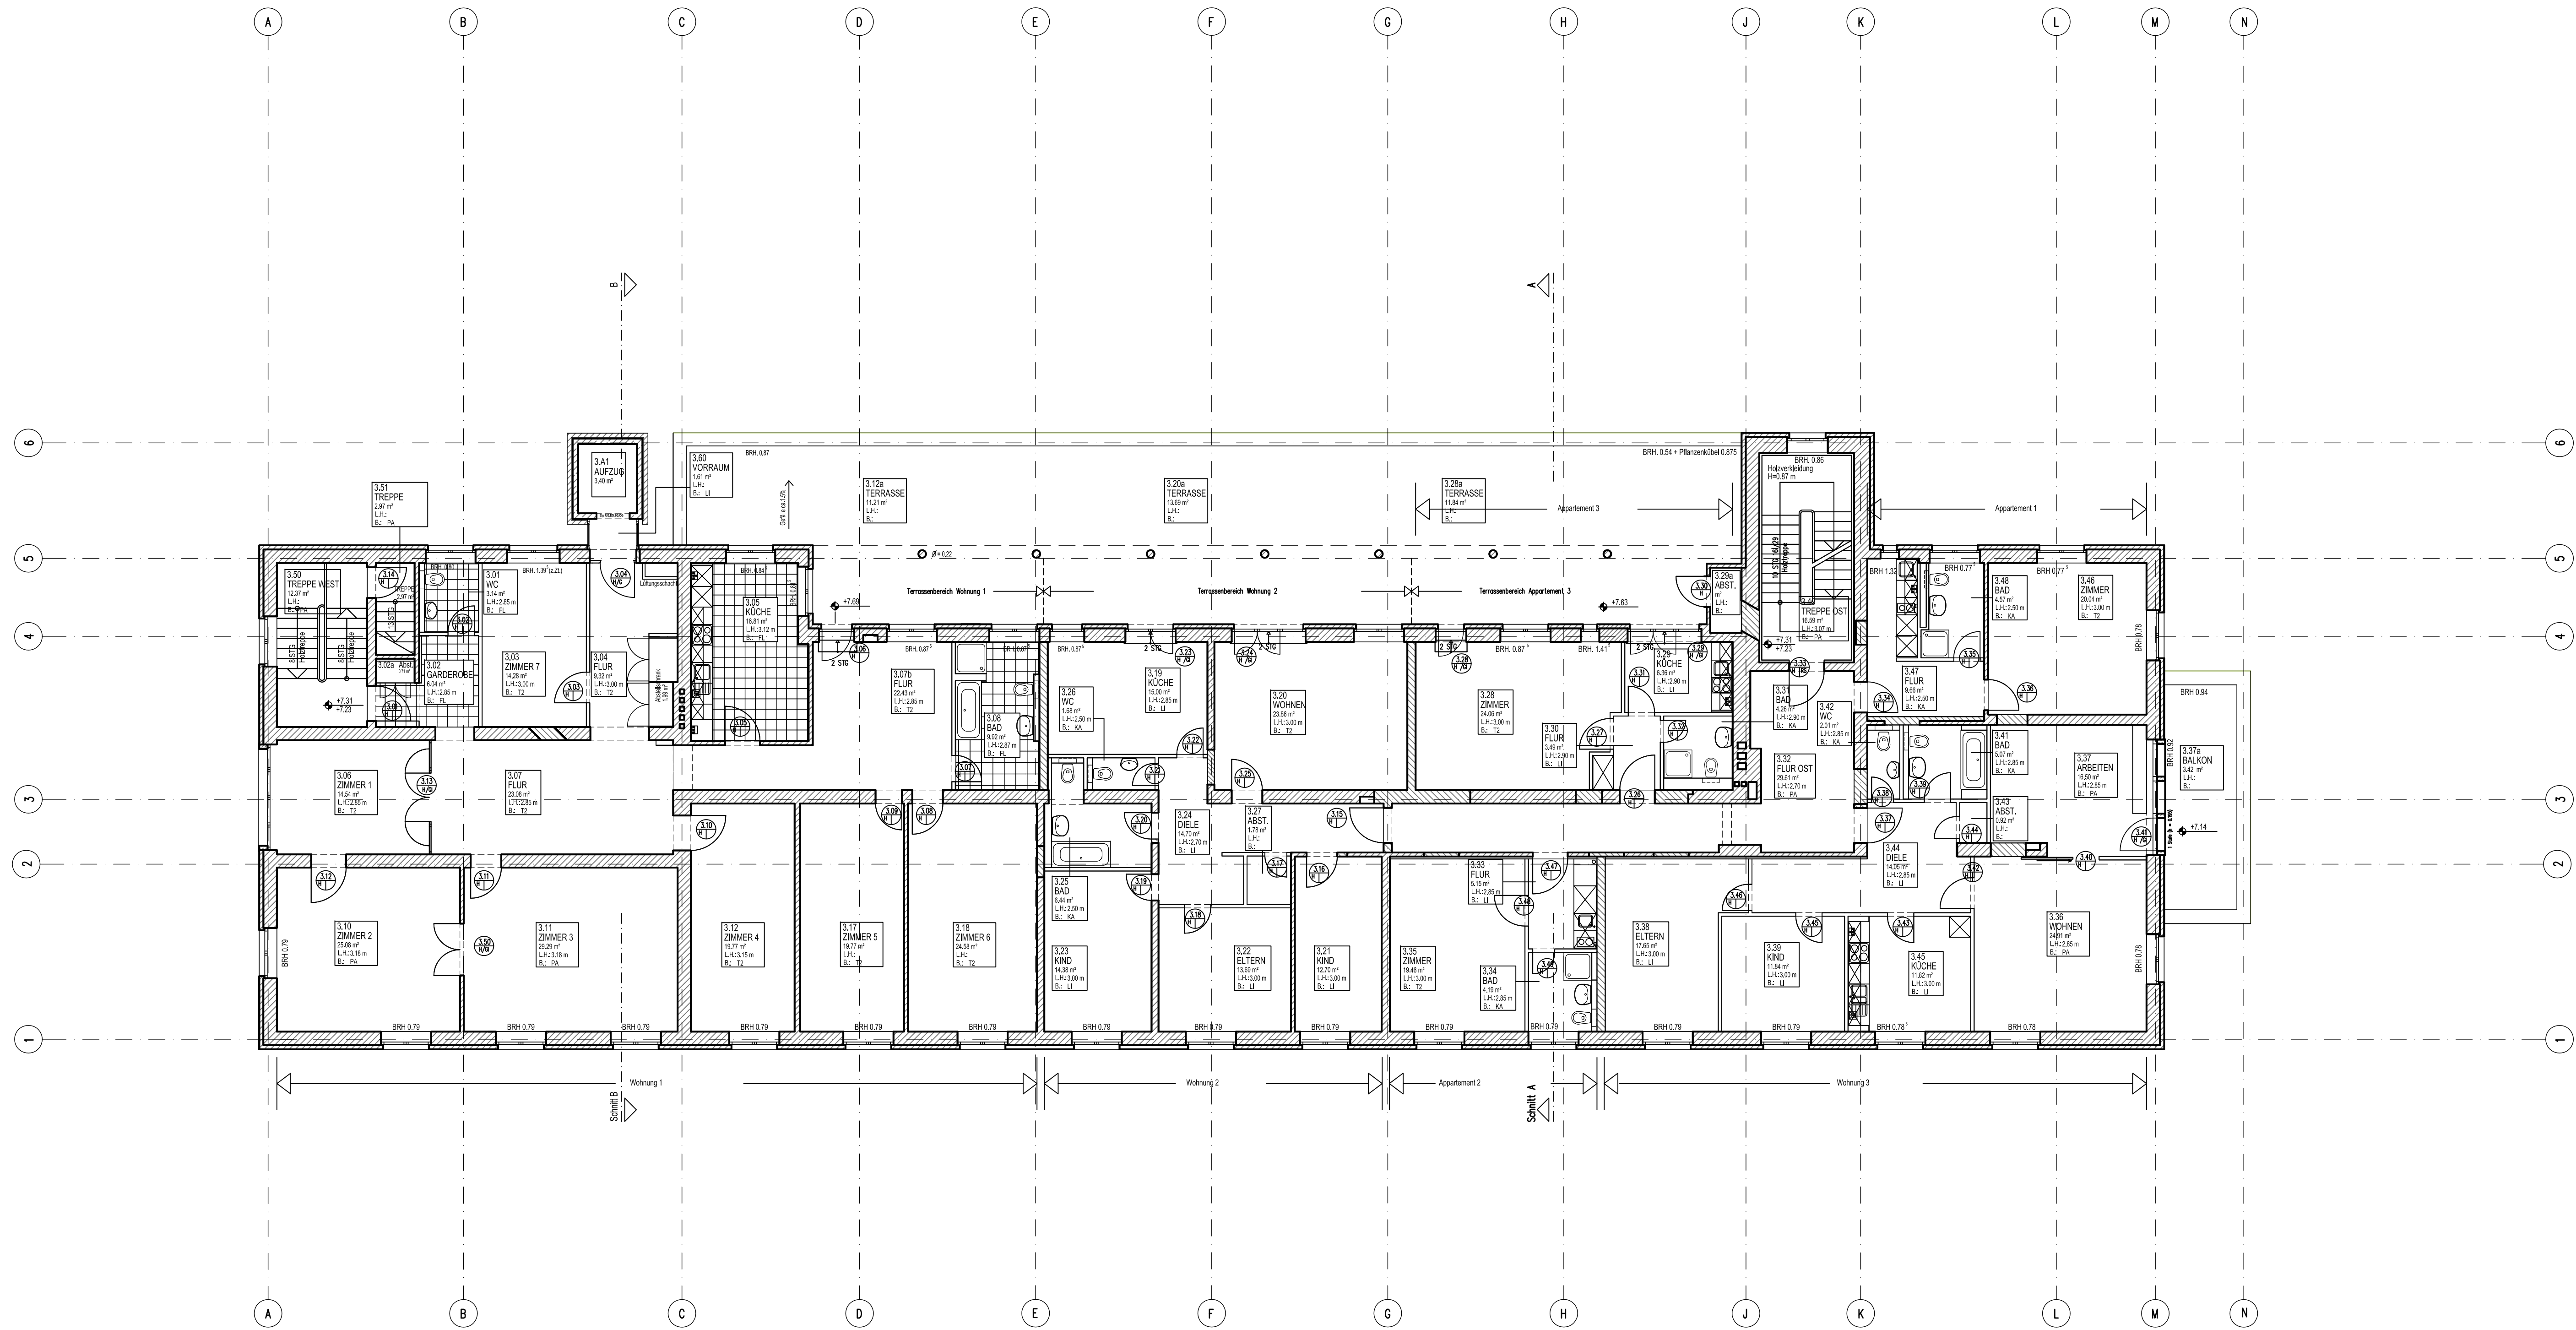

ABKÜRZUNGEN:

H Holztürlüftung
ST Stahlblech /
QL Stahlrahmen
Gastür

L.H. Lichte Höhe
B Bodenbelag

Fußböden :
VE Verbundestrich
DB Doppelboden aufgeständert
BS Betonwerkstein
FL Fliesen
LI Linoleum
TI Textil / Mädelvlies
T2 Teppichboden
HO Holz
PA Parkett
KA Kautschuk
KL Klinker

LEGENDE:

Materialdarstellung:
Stahlblech
Mauerwerk Bestand
Mauerwerk Neu
Naturwerkstein-
Mauerwerk

Fertig- / Ausbauteile
Roh- / Rohbauteile

BA Bodenablauf
DA Dachablauf

Schnittführung
696-40-009 mit Blatt-Nr.

0.01 Tü-Nr. mit
ST 130 Material/Anforderg.

Änderung	Blatt	Nr.	Datum	gez.
Überarbeitung Raumtemper		01	02.09.08	Vb322-2/Lk

PLÄNE ERSTELLT VON :

ÜBERARBEITET: DEUTSCHE BUNDESBANK, SACHGEBIET BAU

Architekten - BDA
Büro für Architektur
20457 Hamburg
Tel. 040 358 98 95
Fax 040 3707 28 52

Planinhalt / Planungsstufe

Umbau Altbau
Bestandsplan, Grundriss, 2.OG
Dokumentation

Plannummer

230-92 HB B OG02
29 002-01

Fachplaner	Verfasser	Bauphase	Maßstab	Planart	Ebenen/Schnittlinien	Blatt-Nr.	Verbindungs-

Planinhalt Fachplaner	Maßstab:	Gez.:
	Datum:	Format:

Gebäudeübersicht

Projekt

Bundesbank Filiale Lübeck (Altbau)
Holstentorplatz / Willy-Brandt-Allee

Projekt

Bundesbank Filiale Lübeck (Altbau)
Holstentorplatz / Willy-Brandt-Allee

Projektnummer

Bauherr


Deutsche Bundesbank
vertreten durch
Hauptverwaltung Hamburg
vertreten durch
Zentrales Baumanagement

Willy-Brandt-Straße 73
20459 Hamburg
Tel. 040/3707-0, Fax 040/3707-8105

Freigabevermerk

gepr.: Rethmeier 11.11.2004
ges.: Wand 11.11.2004

Maßstab: 1/100
Gez.: ASW
Übersch.: HQ
Datum: 08.10.04
Format: 80/49

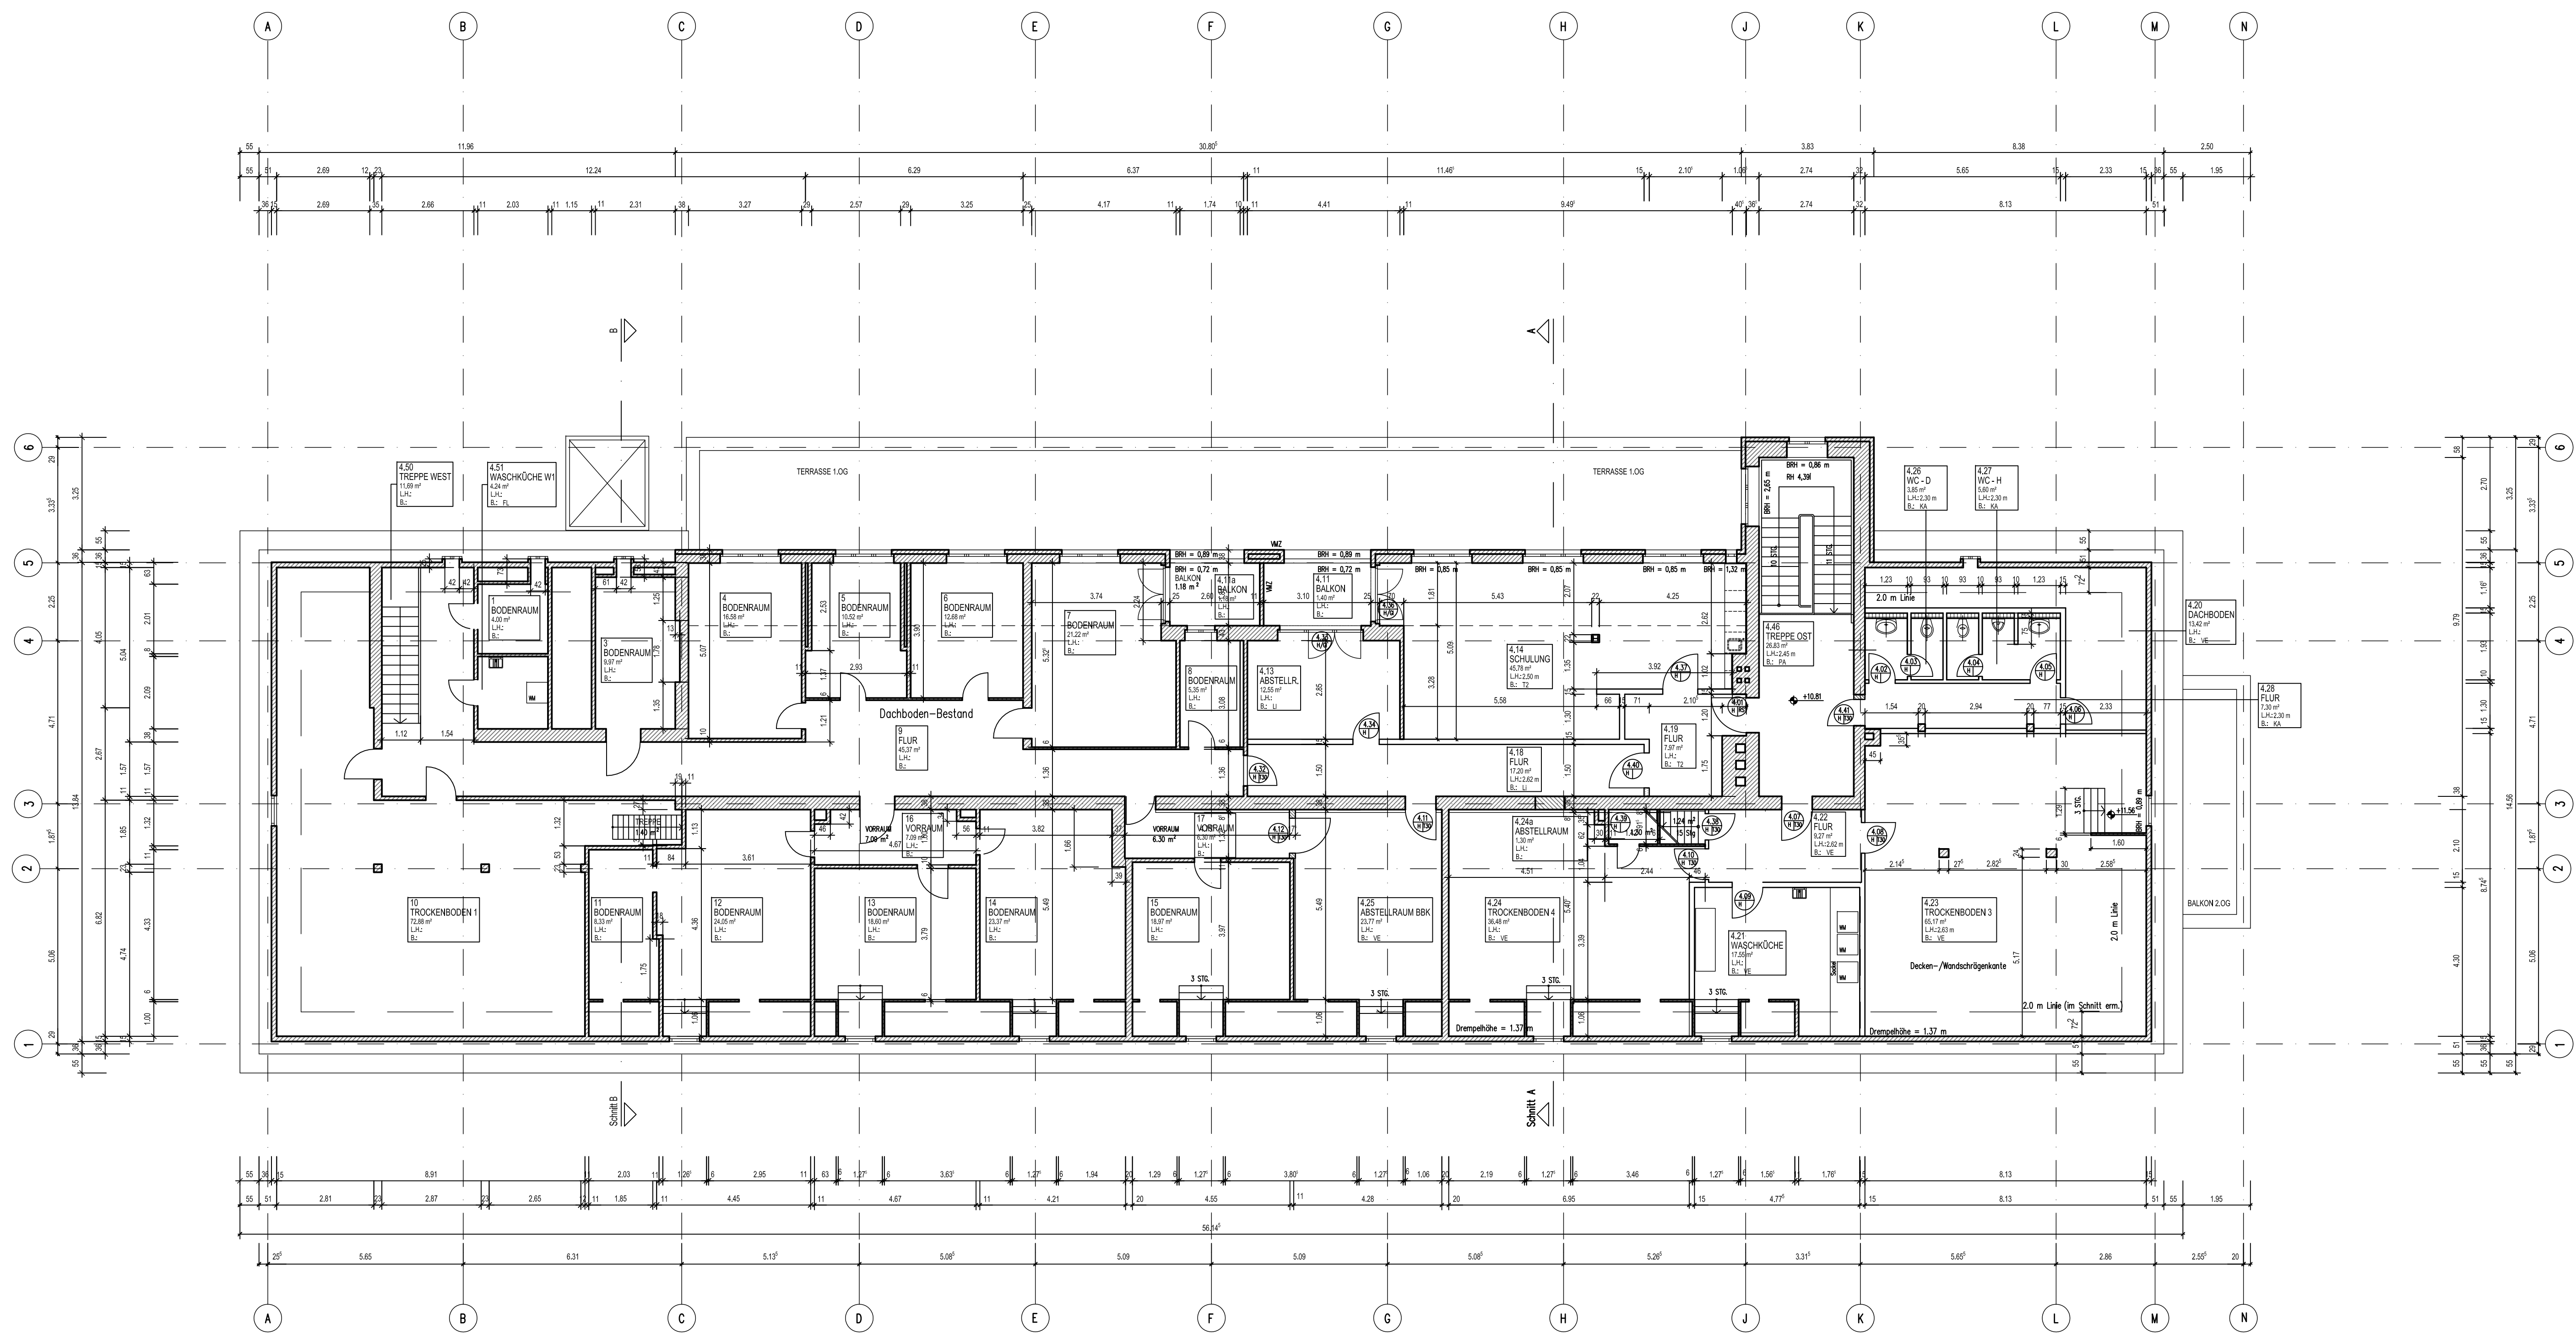

ABKÜRZUNGEN:

H Holztafel
ST Stahlblech /
QL Stahlrahmen
Gastür

L.H. Lichte Höhe
B Bodenbelag

Fußböden :
VE Verbundestrich
DB Doppelboden aufgeständert
BS Betonwerkstein
FL Fliesen
LI Linoleum
TI Text/Nodevlies
T2 Teppichboden
HO Holz
PA Parkett
KA Kautschuk
NW Naturwerkstein
KL Klinker

LEGENDE:

Materialdarstellung:
Stahlblech
Mauerwerk Bestand
Mauerwerk Neu
Naturwerkstein-
Mauerwerk

Fertig-/Ausbaute
Roh-/Rohbaute

BA Bodenablauf
DA Dachablauf

Schnittführung
mit Blatt-Nr.
696-40-009

0.01 Tür-Nr. mit
ST 130 Material/Anforderg.

Änderung	Blatt	Nr.	Datum	gez.
Überarbeitung Raumstempel		01	02.09.08	Vb322-zlk

PLÄNE ERSTELLT VON :

ASW Architekten BDA
20457 Hamburg
Tel. 040 374 28 52
Fax 040 374 28 52

ÜBERARBEITET: DEUTSCHE BUNDESBANK, SACHGEBIET BAU

Planinittel / Planungsstufe
**Umbau Altbau
Bestandsplan, Grundriss, DG
Dokumentation**

Plannummer
**230-92 HB B OG03
29 001-01**

Fachplaner

Verfasser	Gezeichnet	Maßstab	Planart	Einzel-/Gesamtanzahl	Blatt-/Gesamtanzahl	Vorbereitung

Planinhalt Fachplaner

Maßstab:	Gez.:
Datum:	Format:

Gebäudeübersicht

Projekt
**Bundesbank Filiale Lübeck (Altbau)
Holstentorplatz / Willy-Brandt-Allee**


Projektnummer

Bauherr
Deutsche Bundesbank
vertreten durch
Hauptverwaltung Hamburg
vertreten durch
Zentrales Baumanagement
Willy-Brandt-Straße 73
20459 Hamburg
Tel. 040/3707-0, Fax 040/3707-8105

Freigabevermerk


gepr.: Reithmeier 11.11.2004
ges.: Wand 11.11.2004

Maßstab: 1/100	Gez.: ASW
Datum: 08.10.04	Überarb.: HQ
	Format: 98/49

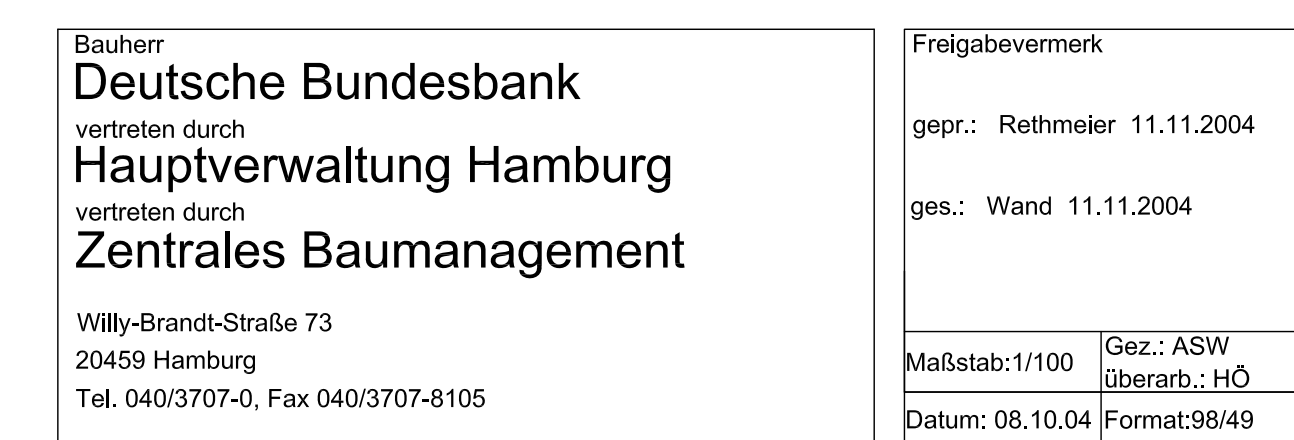

Neubau

Besucher Deutsche Bundesbank vertreten durch Hauptverwaltung Hamburg vertreten durch Zentrales Baumanagement		Freigabevermerk gepr.: ges.: frei:			
Willy-Brandt-Straße 73 20459 Hamburg Tel. 040/3707-0, Fax 040/3707-8105		<table> <tr> <td> Maßstab: 1/100 Datum: 10.01.03 </td> <td> Sez.: ASW überarb.: HO Format: 120/60 </td> </tr> </table>		Maßstab: 1/100 Datum: 10.01.03	Sez.: ASW überarb.: HO Format: 120/60
Maßstab: 1/100 Datum: 10.01.03	Sez.: ASW überarb.: HO Format: 120/60				

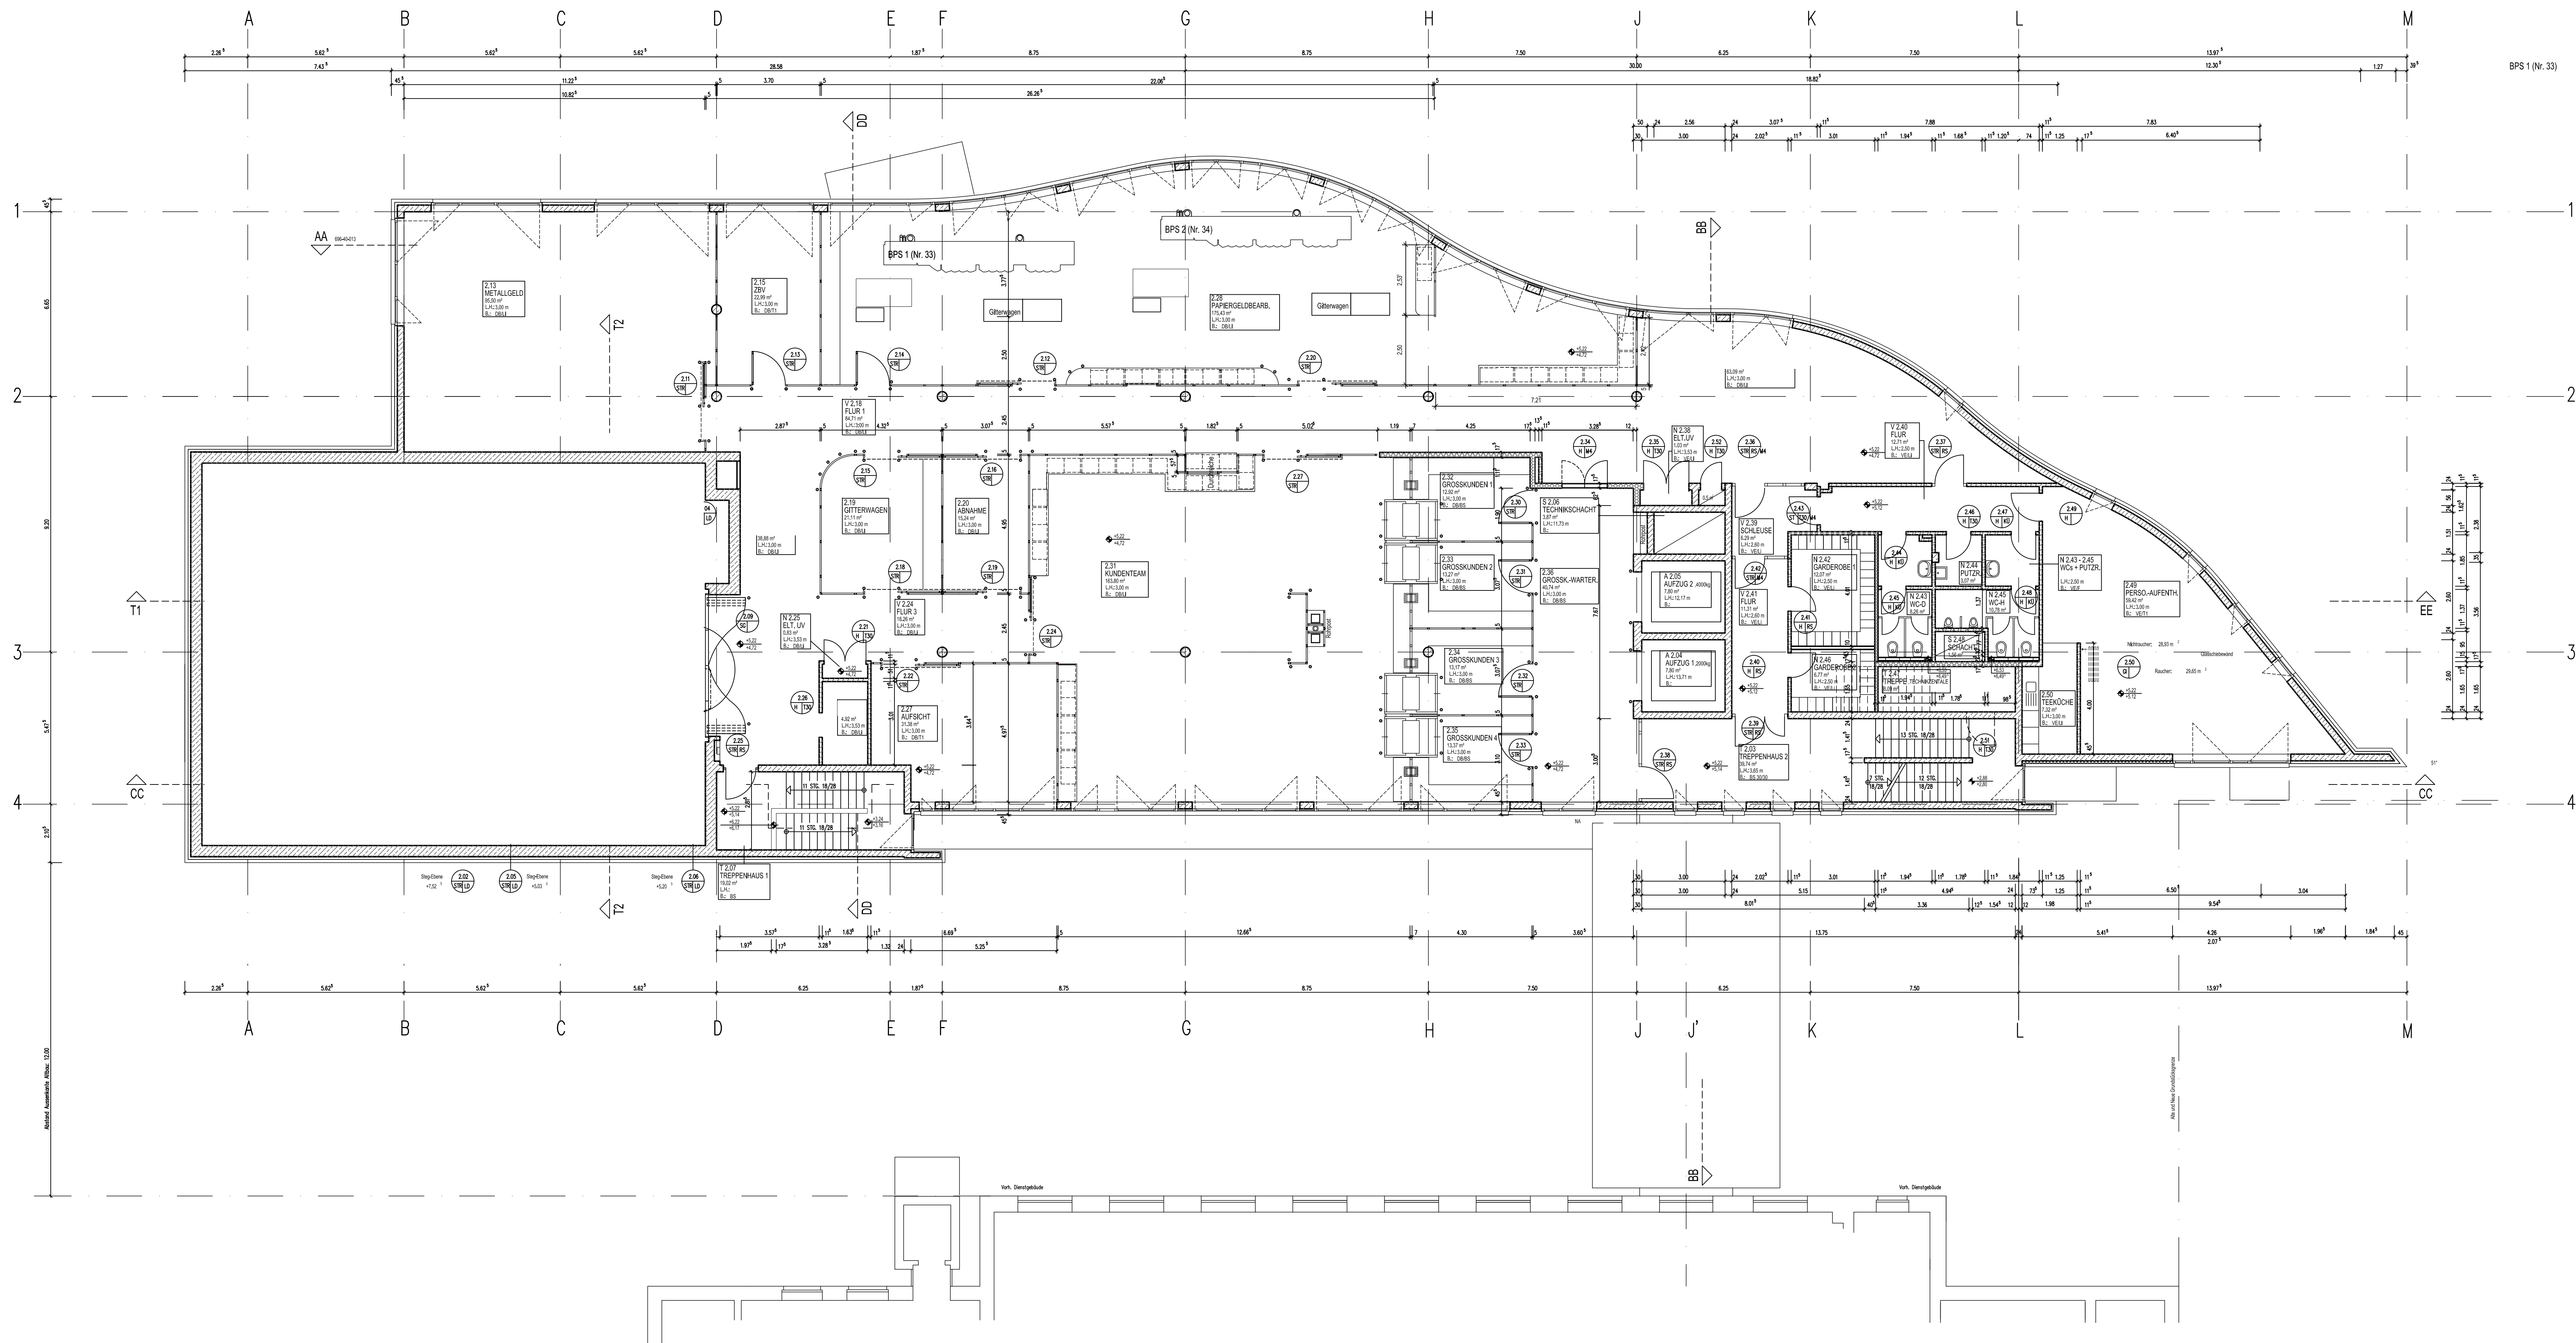


ABKÜRZUNGEN:		LEGENDE:	
AT	Archivtür	L.H.	Lichte Höhe
FT	Falttür	B	Bodenbelag
H	Holzfüllung		
HD	Holzdielen		
SET	Sektionator		
SC	Stahlträger		
ST	Stahlblech		
STR	Stahlrahmen verglast		
STV	Stahlträger, verkleidet		
TR	Tür		
KO	Kübel		
OT	Öfen		
Fußböden:		Beschichtungen / Beläge:	
BC	Beton geglättet	BS	Betonwerkstein
SE	Schwimmender Estrich	F	Fliesen
VE	Verbundestrich	U	Linoleum
VE-H	Hartholz-Estrich	TI	Textil/Nodevlies
VE-HS	Hartholz-Estrich spezial	SP	Spachtelung
VE-KH	Kunstharzmodifizierter	EA	Epoxidharzestrich
Zement-Estrich		OA	Offener Anstrich
DB	Doppelboden aufgeständert	SA	Säurefester Anstrich
GR	Gitterrost	V	Versiegelung
F	Fliesen	-DF	Diffusionsfähig

Änderung	Blatt	Nr.	Datum	gez.	ges.
Umbau-Einführung Multischichtbearbeitung		04	30.04.08	KR	
Umbau Teamarbeit		03	27.02.04	HO	
Trennwand Tagestresor / Späteinzahlung, Darstellung Altbau		02	25.07.03	HO	

Plantitel / Planungsstufe	Plannummer
Bestandsplan, Grundriss, 1.OG	230-92 HB C OG01
Dokumentation	29 001-04


Fachplaner	Verfasser	Bauhause	Maßstab	Plant	Einzelzeichnungen	Blattnummer	Verzeichnis

Planinhalt Fachplaner	Maßstab:	Gez.:
	Datum:	Format:

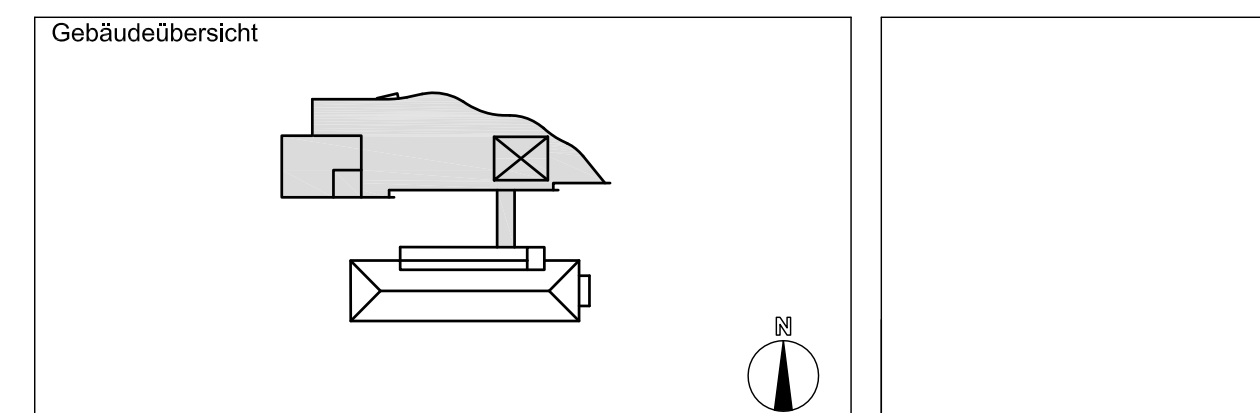


Projekt	Projektnummer
Bundesbank Filiale Lübeck	
Holstentorplatz / Willy-Brandt-Allee	


Bauherr	Freigabevermerk
Deutsche Bundesbank	gepr.:
vertreten durch	ges.:
Hauptverwaltung Hamburg	frei:
vertreten durch	Maßstab: 1/100
	Datum: 10.01.03
20459 Hamburg	Format: 120/60
Tel. 040/3707-0, Fax 040/3707-8105	

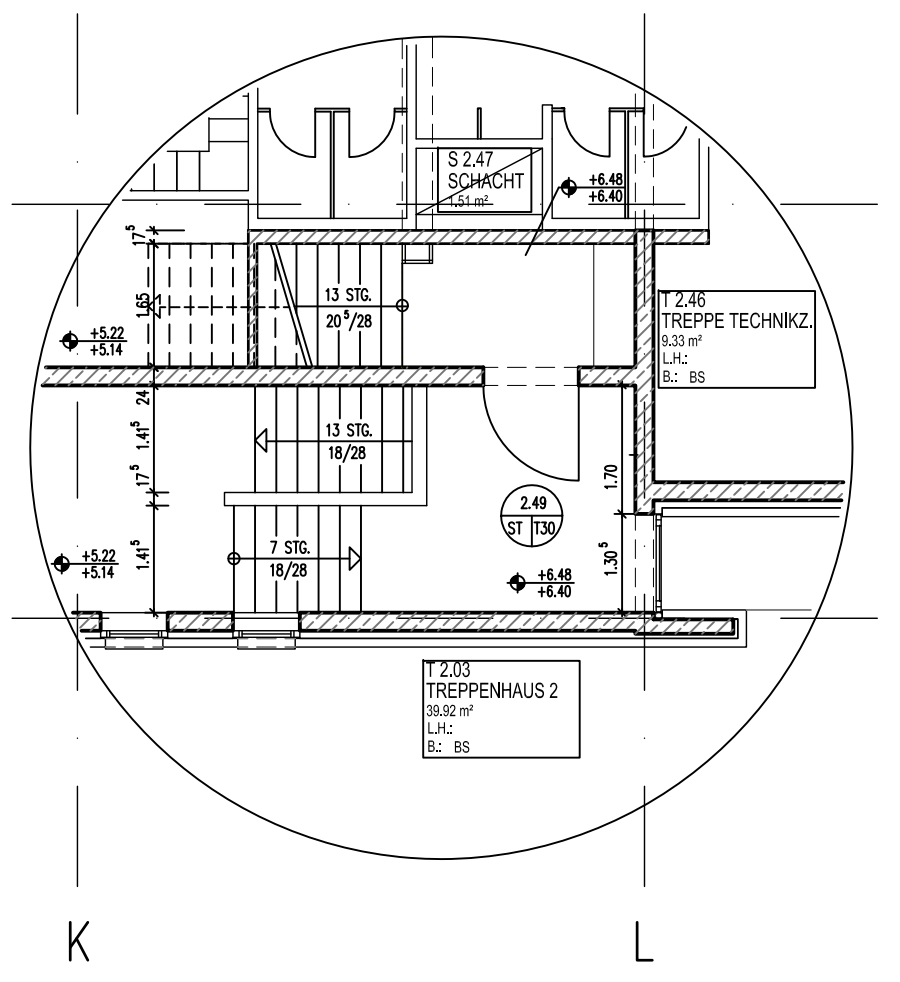

Änderung	Blatt	Nr.	Datum	gez.	ges.
Darstellung Altbau		02	25.07.03	HÖ	

Bauherr Deutsche Bundesbank vertreten durch Hauptverwaltung Hamburg vertreten durch Zentrales Baumanagement	Freigabevermerk gepr.: ges.: frei:
Willy-Brandt-Straße 73 20459 Hamburg Tel. 040/3707-0, Fax 040/3707-8105	Maßstab: 1/100 Gez.: ASW überarb.: HÖ Datum: 10.01.03 Format: 125x80

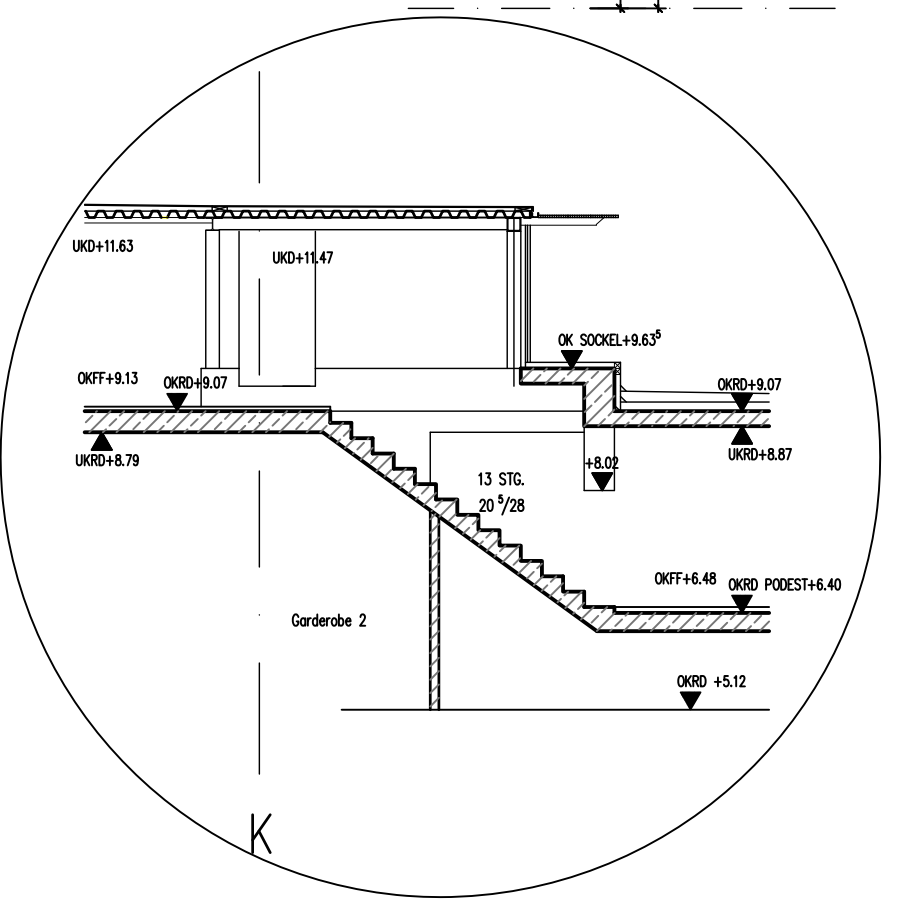

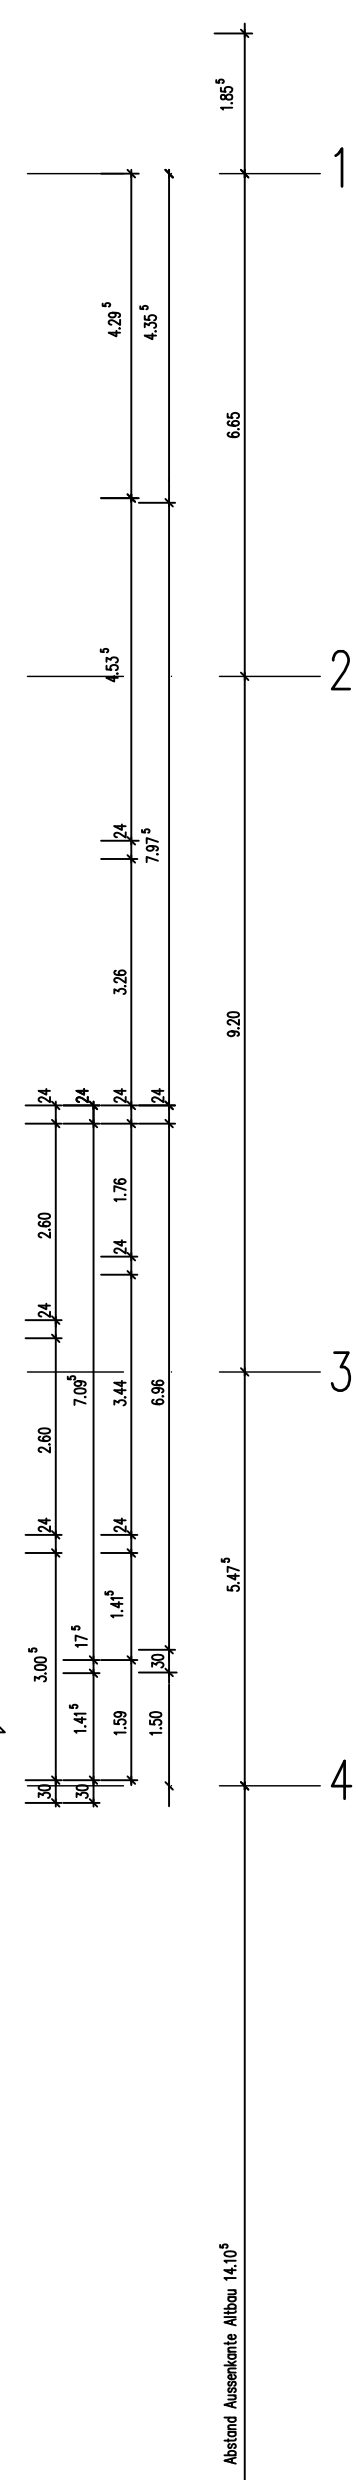

<